




Isométrico da IGC
Esc.: Sem escala

Planta de Localização
Esc.: 1/200

Área de Alargamento de Rua

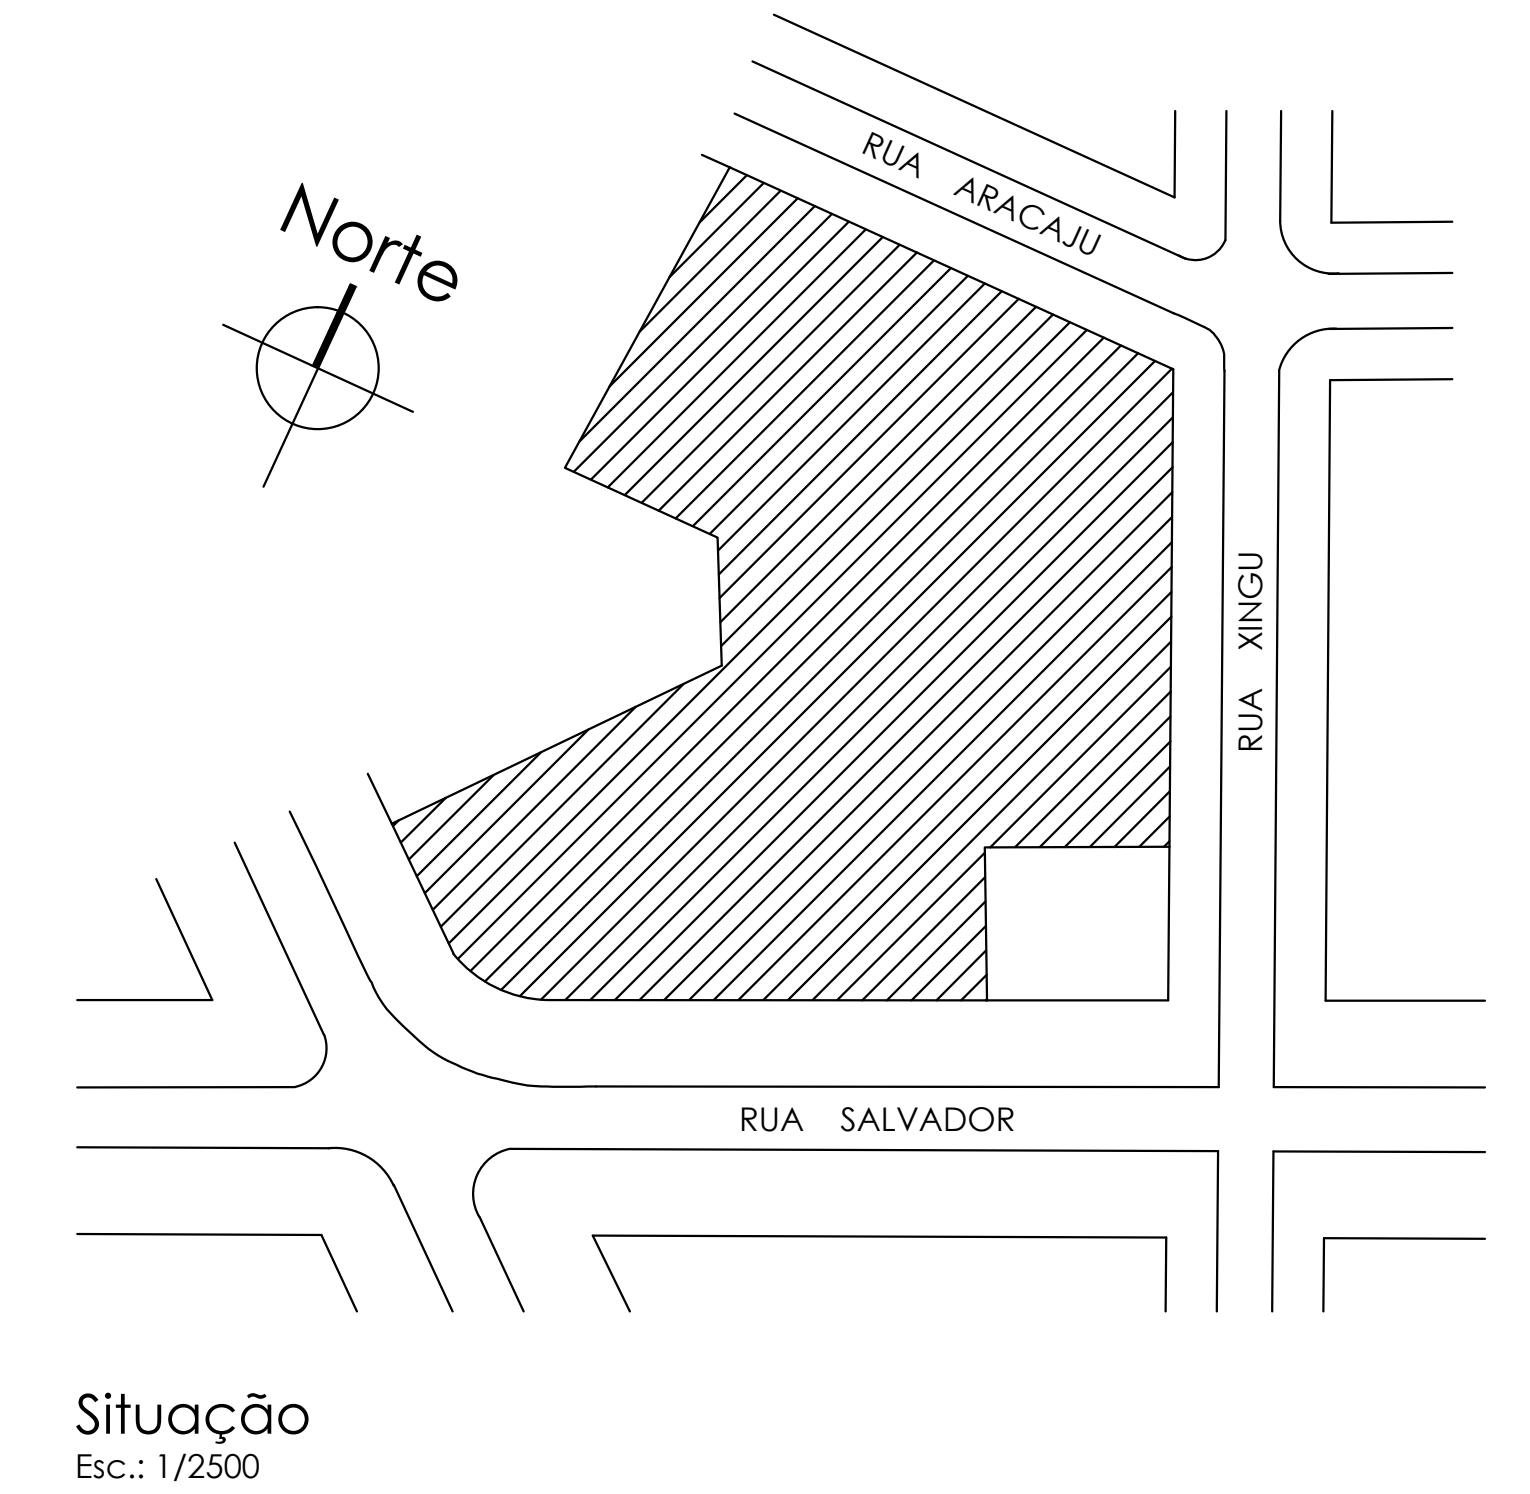

Revisão: REV 001 - 04-06-18
• Assinatura ao Art.11 da IN 088/2018 (CIBMS);
• Apresentação do esquema isométrico da IGC.

As Built: 29-04-2020
• Alteração de traçado da rede de gás;
• Redimensionamento da rede de gás.



PROJETO PREVENTIVO - GLP - AS BUILT			
OBRA:	CONDOMÍNIO RESIDENCIAL VIVENDAS DE BARCELONA		
LOCAL:	RUA SALVADOR, RUA XINGU, RUA ARACAJU - BAIRRO BRASILIA - CRICIUMA - SC		
ASSUNTO:	PLANTA DE SITUAÇÃO, PLANTA DE LOCALIZAÇÃO, REDE DE GÁS E ISOMÉTRICO DA IGC		
PROPRIETÁRIO:	RESP. TÉCNICO:	ENGº. MAURÍCIO IZÉ	ÁREA DO TERRENO:
		CREAT: 095.284-5	6.504,80 m²
		FONE: (048) 3463 3573	FRANCHA:
			01 / 12
COND. RES. VIVENDAS DE BARCELONA - EMPREENDIMENTO IMOBILIÁRIO LTDA - CNPJ: 12.986.538/0001-07			